


仙南最終処分場建設予定地現況測量平面図


追加別紙⑭

敷地境界

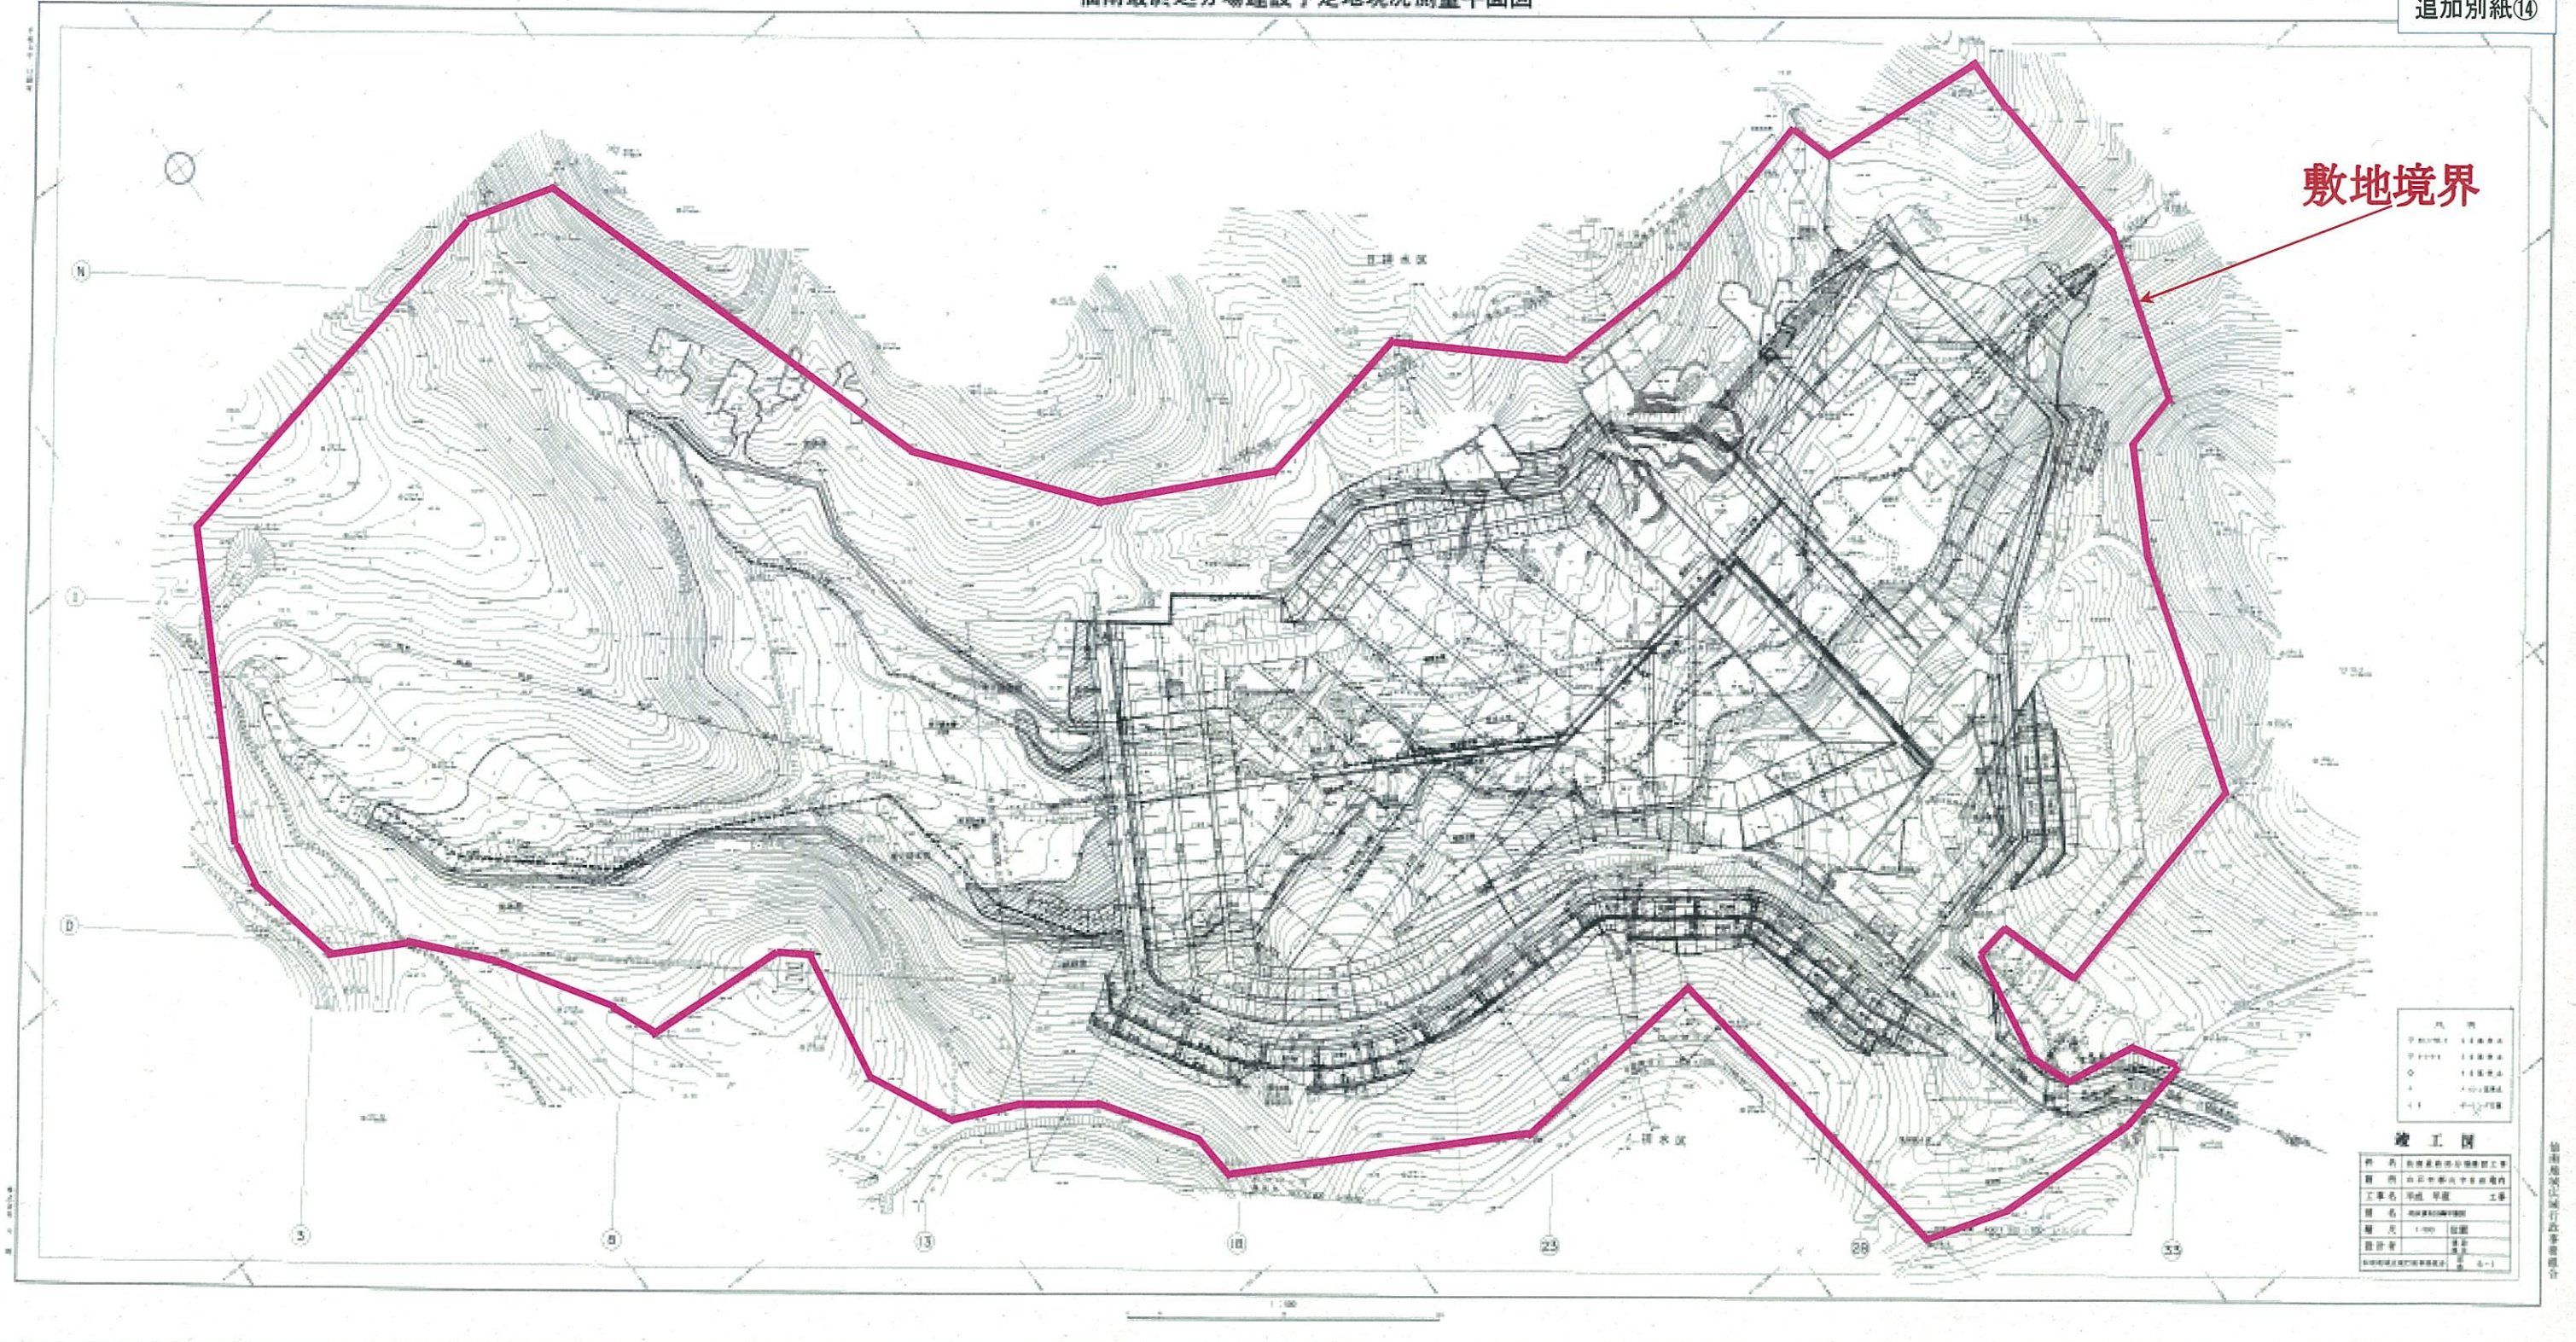

竣工図			

仙南最終処分場建設予定地現況測量平面図

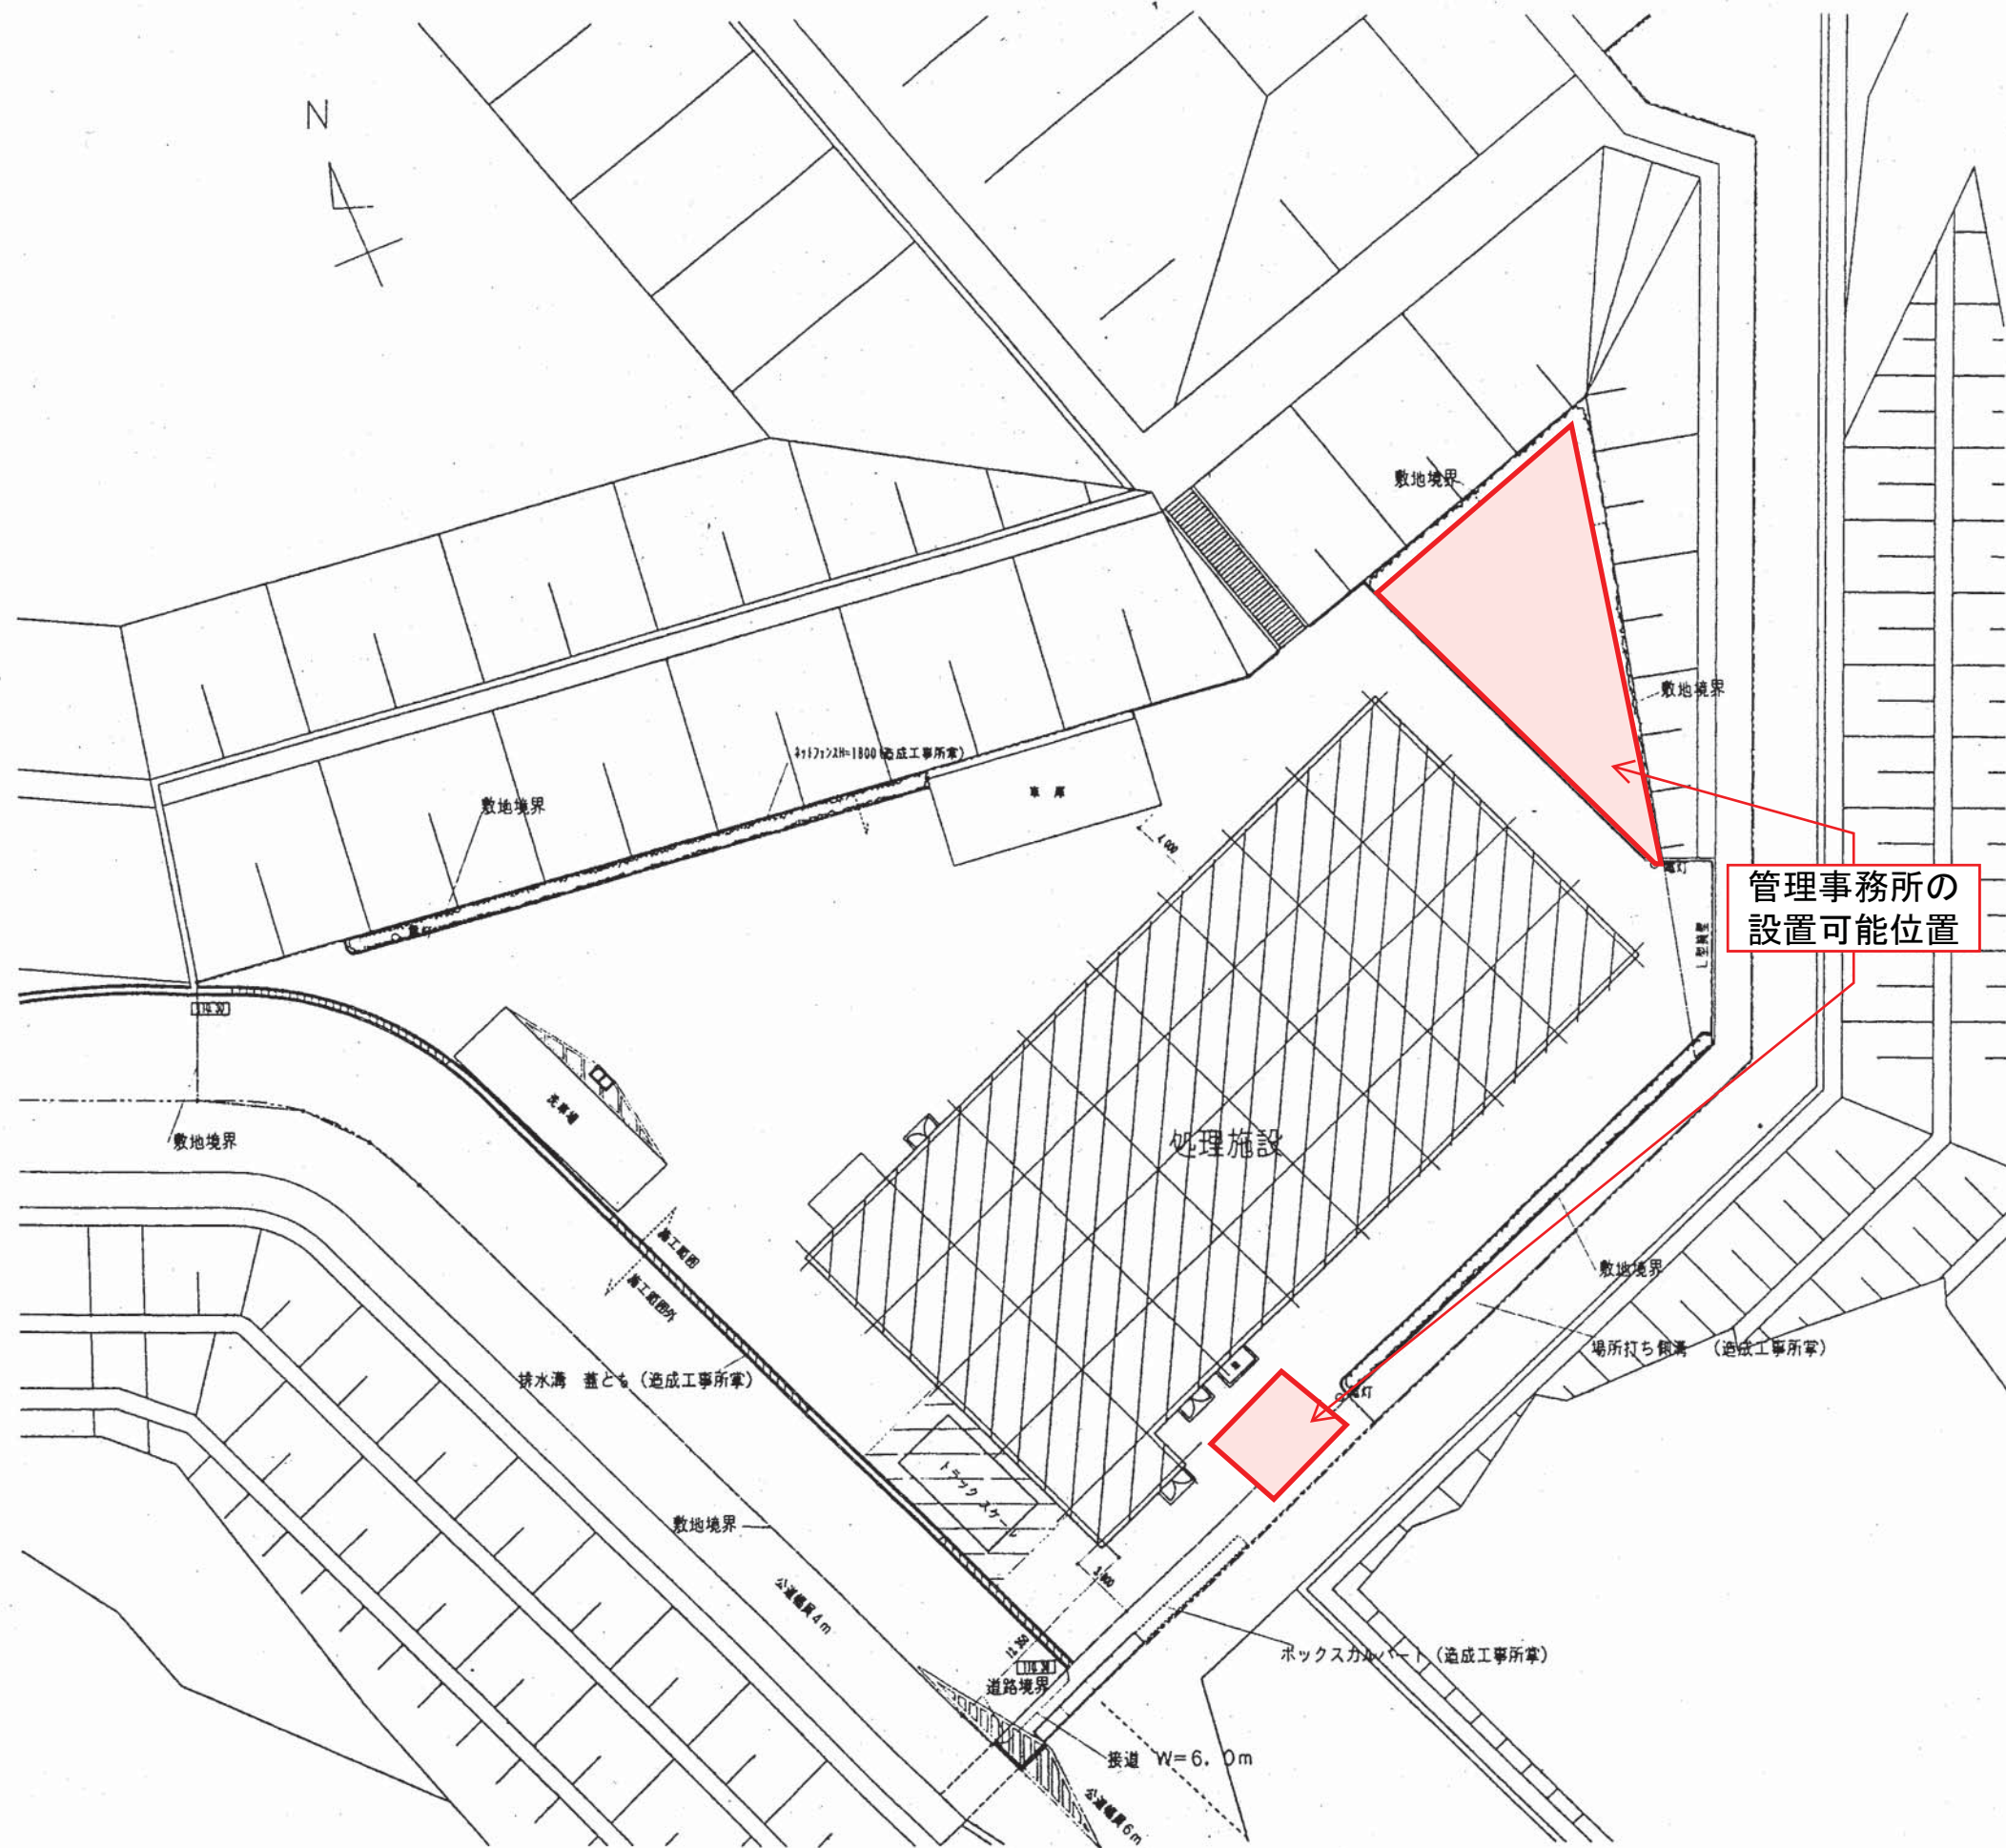

種数記号	種類
	さつき 500x500
	中木
	芝張り
	フェンス


管理事務所の
設置可能位置


SAVE
M/1/00
FILE
SUINOI.MC

アタカ工業株式会社

仙崎建設株式会社

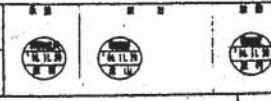

配置図

1/200	2001.11.20	A-5
A8500003		