追加別紙⑫

埋立計画縦断図

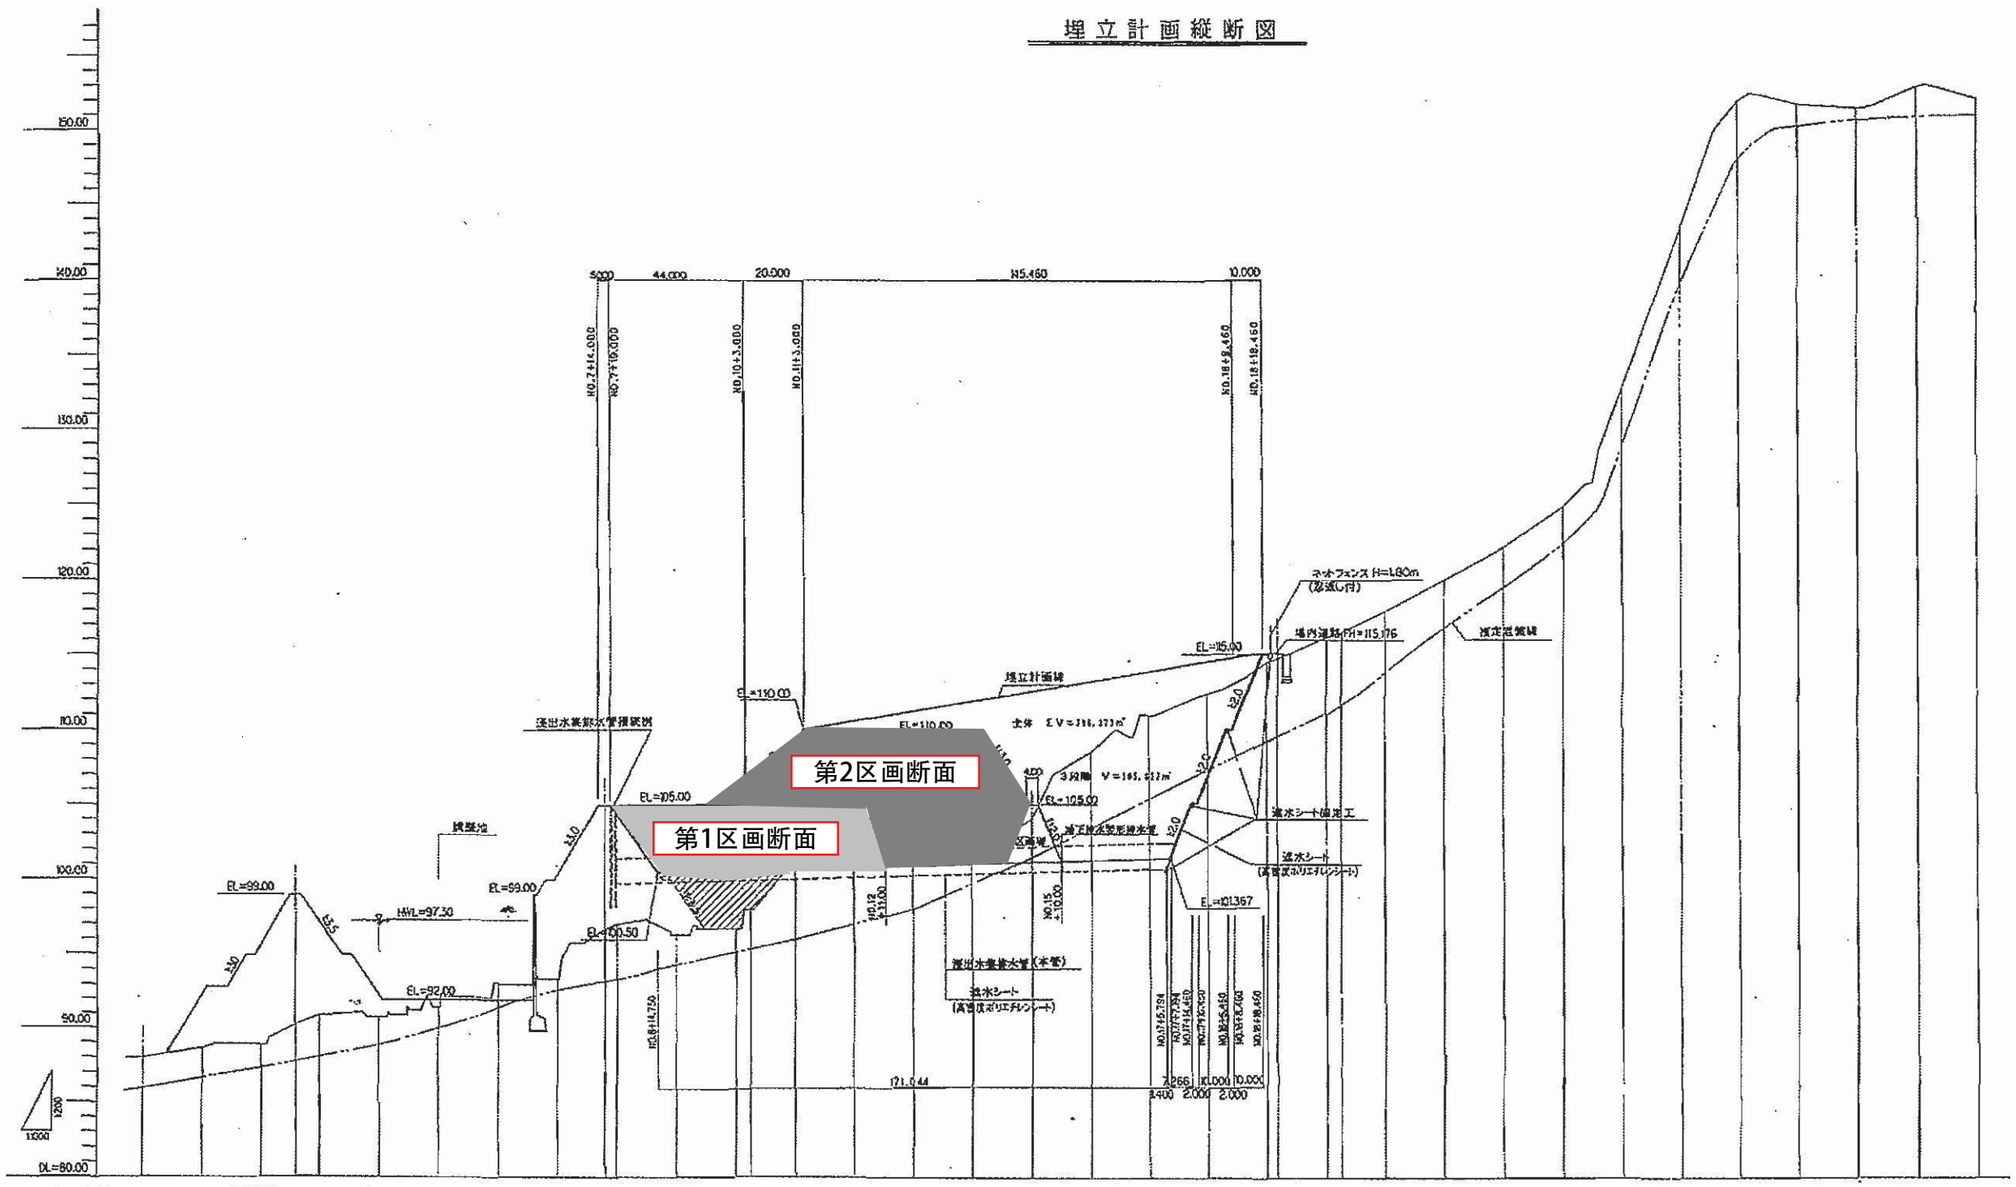

測点	No.0	No.1	No.2	+12.0	No.3	No.4	No.5	No.6	No.7	+15.0	No.8	No.9	No.10	1Pk	No.11	No.12	No.13	No.14	No.15	No.16	No.17	No.18	No.19	+7.2	No.21	No.22	No.23	No.24	No.25	No.26	No.27	No.28	No.29	No.30	No.31
盛土	0	3.653	6.667	8.606	6.286	1.575	0.550	6.820	8.500	7.914	4.213	5.945	2.656											0.716	0.512									
切土	0							1.010							0.672	1.269	1.563	0.788	2.865	7.269	9.556	4.808												
計画高	88.000	92.333	95.667	99.000	97.286	92.432	92.000	92.000	100.335	105.000	104.714	100.535	100.635	100.558	100.728	100.831	100.931	101.031	101.131	101.231	101.331	107.600	115.315	115.176										
地盤高	88.000	88.700	89.000	90.401	91.000	90.850	91.450	93.010	95.480	98.700	96.800	96.420	95.650	98.000	101.400	102.100	102.500	101.600	104.000	105.500	110.900	112.400	114.500	114.480	116.200	116.500	117.500	120.000	122.200	124.900	132.700	143.500	151.900	151.700	151.400	152.800	152.200
延長(累加)	0.000	20.000	40.000	52.000	60.000	80.000	100.000	120.000	140.000	155.056	160.000	180.000	200.000	204.944	220.000	240.000	260.000	280.000	300.000	320.000	340.000	360.000	380.000	385.444	400.000	405.000	420.000	440.000	460.000	480.000	500.000	520.000	540.000	560.000	580.000	600.000	620.000
単延長	0.000	20.000	20.000	12.000	8.000	20.000	20.000	20.000	20.000	15.056	4.944	20.000	20.000	4.944	15.056	20.000	20.000	20.000	20.000	20.000	20.000	20.000	20.000	5.444	14.556	5.000	15.000	20.000	20.000	20.000	20.000	20.000	20.000	20.000	20.000	20.000	20.000

竣工図

件名	仙南最終処分場建設工事		
箇所	白石市郡山字黒岩地内		
工事名	平成 年度 工事		
図名	埋立計画縦断図		
縮尺	図示	位置	
設計者		監督員	
仙南地域広域行政事務組合		図番	2-32